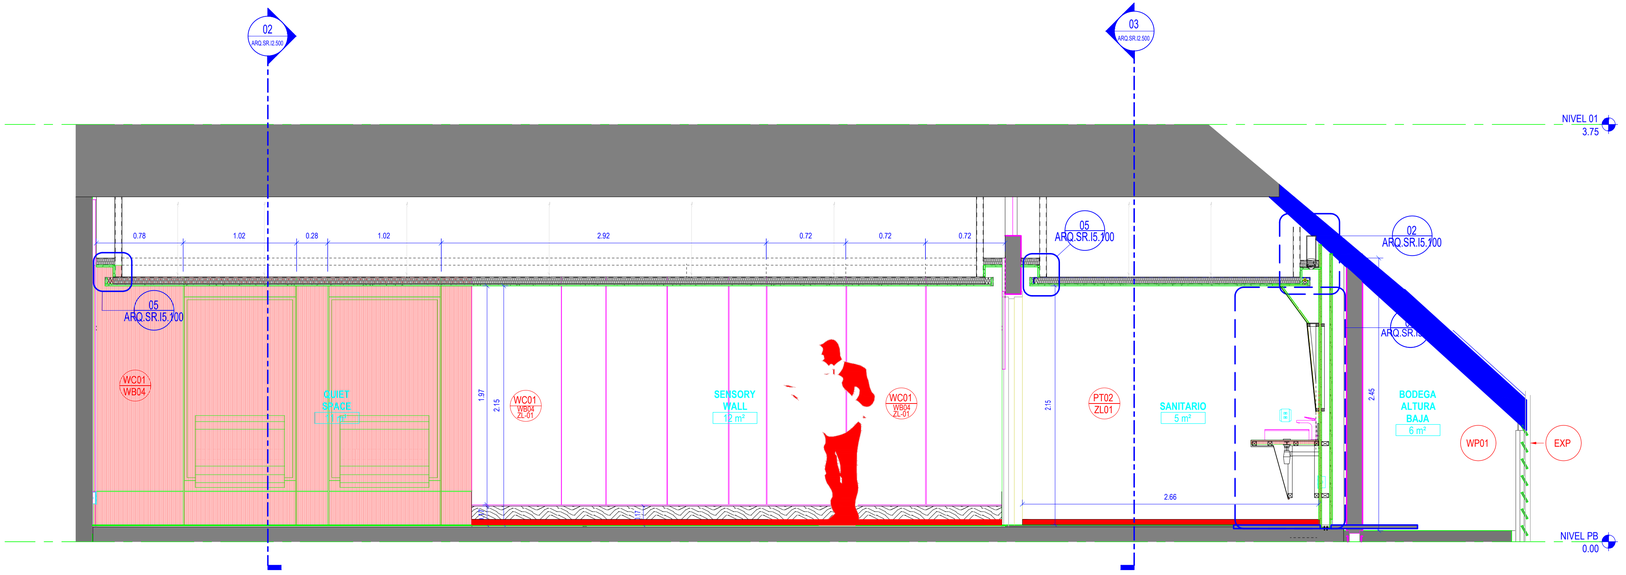

01 ELEVACION INTERIOR - SR 01

ESCALA: 1 : 25

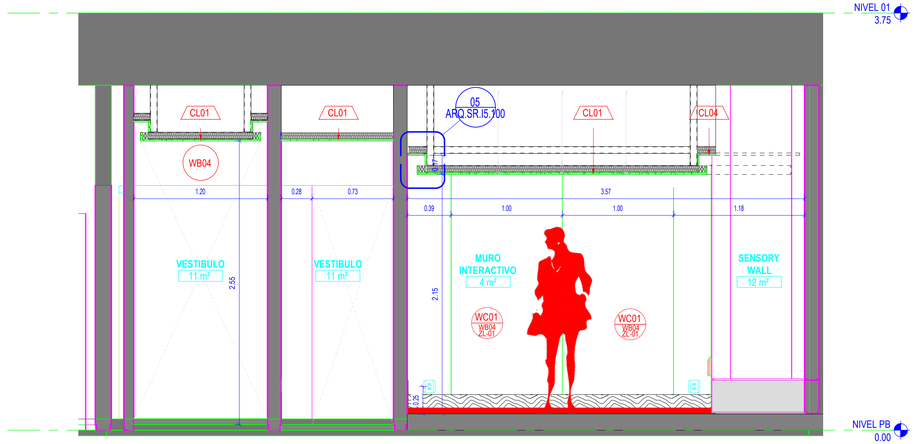

03 ELEVACION INTERIOR - SR 03

SCALE: 1 : 25

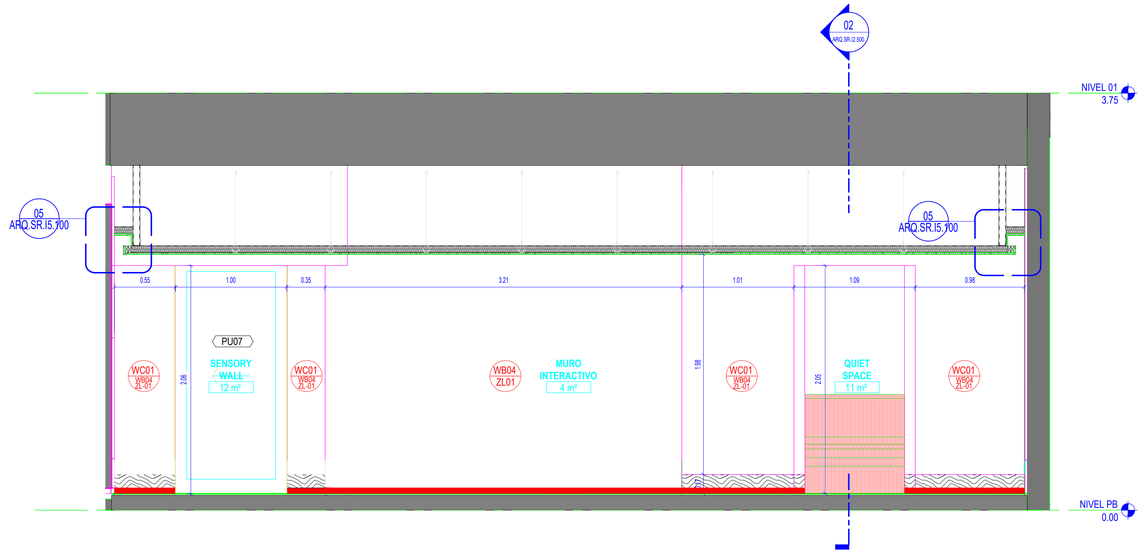

02 ELEVACION INTERIOR - SR 02

SCALE: 1 : 25

PLANO LLAVE





UBICACION

Cto. J.V.C. 2800, El Bajio, 45014, Zapopan, JAL

NUMECO INMOBILIARIA

Ixtlahuaca #16, Col. El Conde, CP. 53500,
Naucalpan de Juarez, Estado de México

Tel:+52 55 29 68 94 91

numeco inmobiliaria
Arkan

PLANOS ASBUILT

Responsable del Proyecto (Disciplina)

Persona responsable del Proyecto

Cédula Profesional No.

Nombre de proyecto

Club Deportivo Guadalajara - FWC 2026 St

Número de proyecto

71.0341.000

Descripción

NIVEL PB - SR - ELEVACIONES ASBUILT

Escala

1 : 25

ARQ.SR.I2.000

0 4 8 16 32